




MEGVALÓSULÁSI TERV

A kivitelezés a terveknek és a terveken
jelzeteknek megfelelően készült el!

Alkalmazva, 2023. 10. 31.
HE-DO ÉPÍTŐ ZRT.
1133 Budapest, Váci út 76.
Adószám: 27972685-2-41
10.

Név:	Jászfényszaru Orion utca I.	Méretarány:	M = 1:1000
Rajz név:	Helyszínrajz	Dátum:	2023.12.06

Mintakeresztmetszvény
Orion utca 400 méter

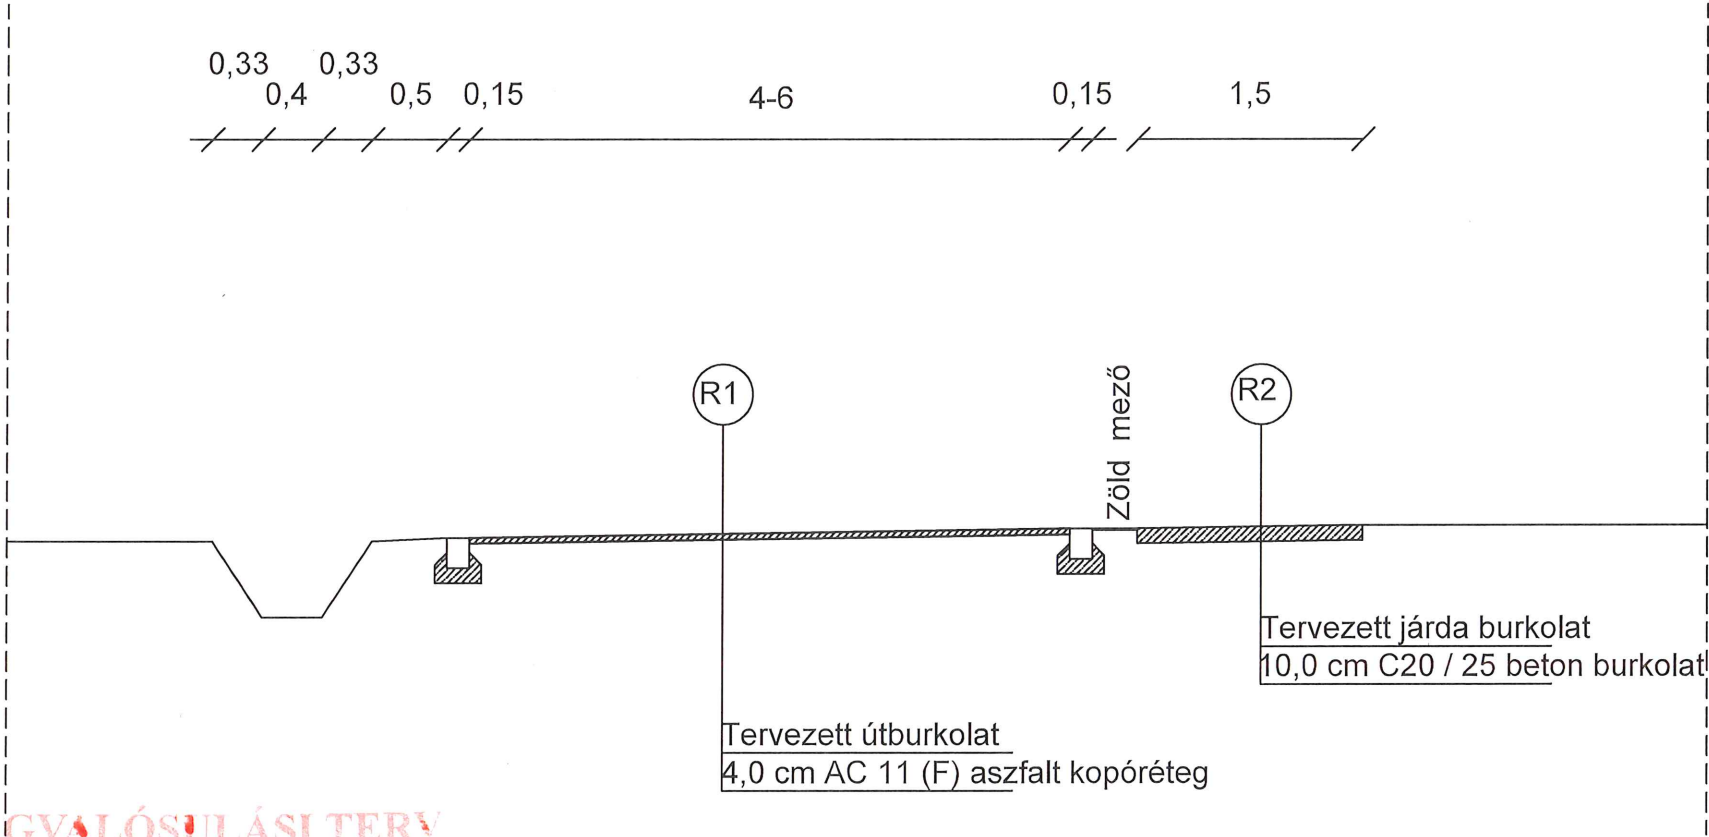

MEGVALÓSULÁSI TERV

A kivitelezés a terveknek és a terveken
jelzetteknek megfelelően készült el!

HE-DO ÉPÍTŐ ZRT.
1133 Budapest, Váci út 76.
Adószám: 27972685-2-41
10.

Név:	Méretarány:
Jászfényszaru Orion utca I.	M = 1:1000
Rajz név:	Dátum:
Mintakeresztmetszvény	2023.12.06